


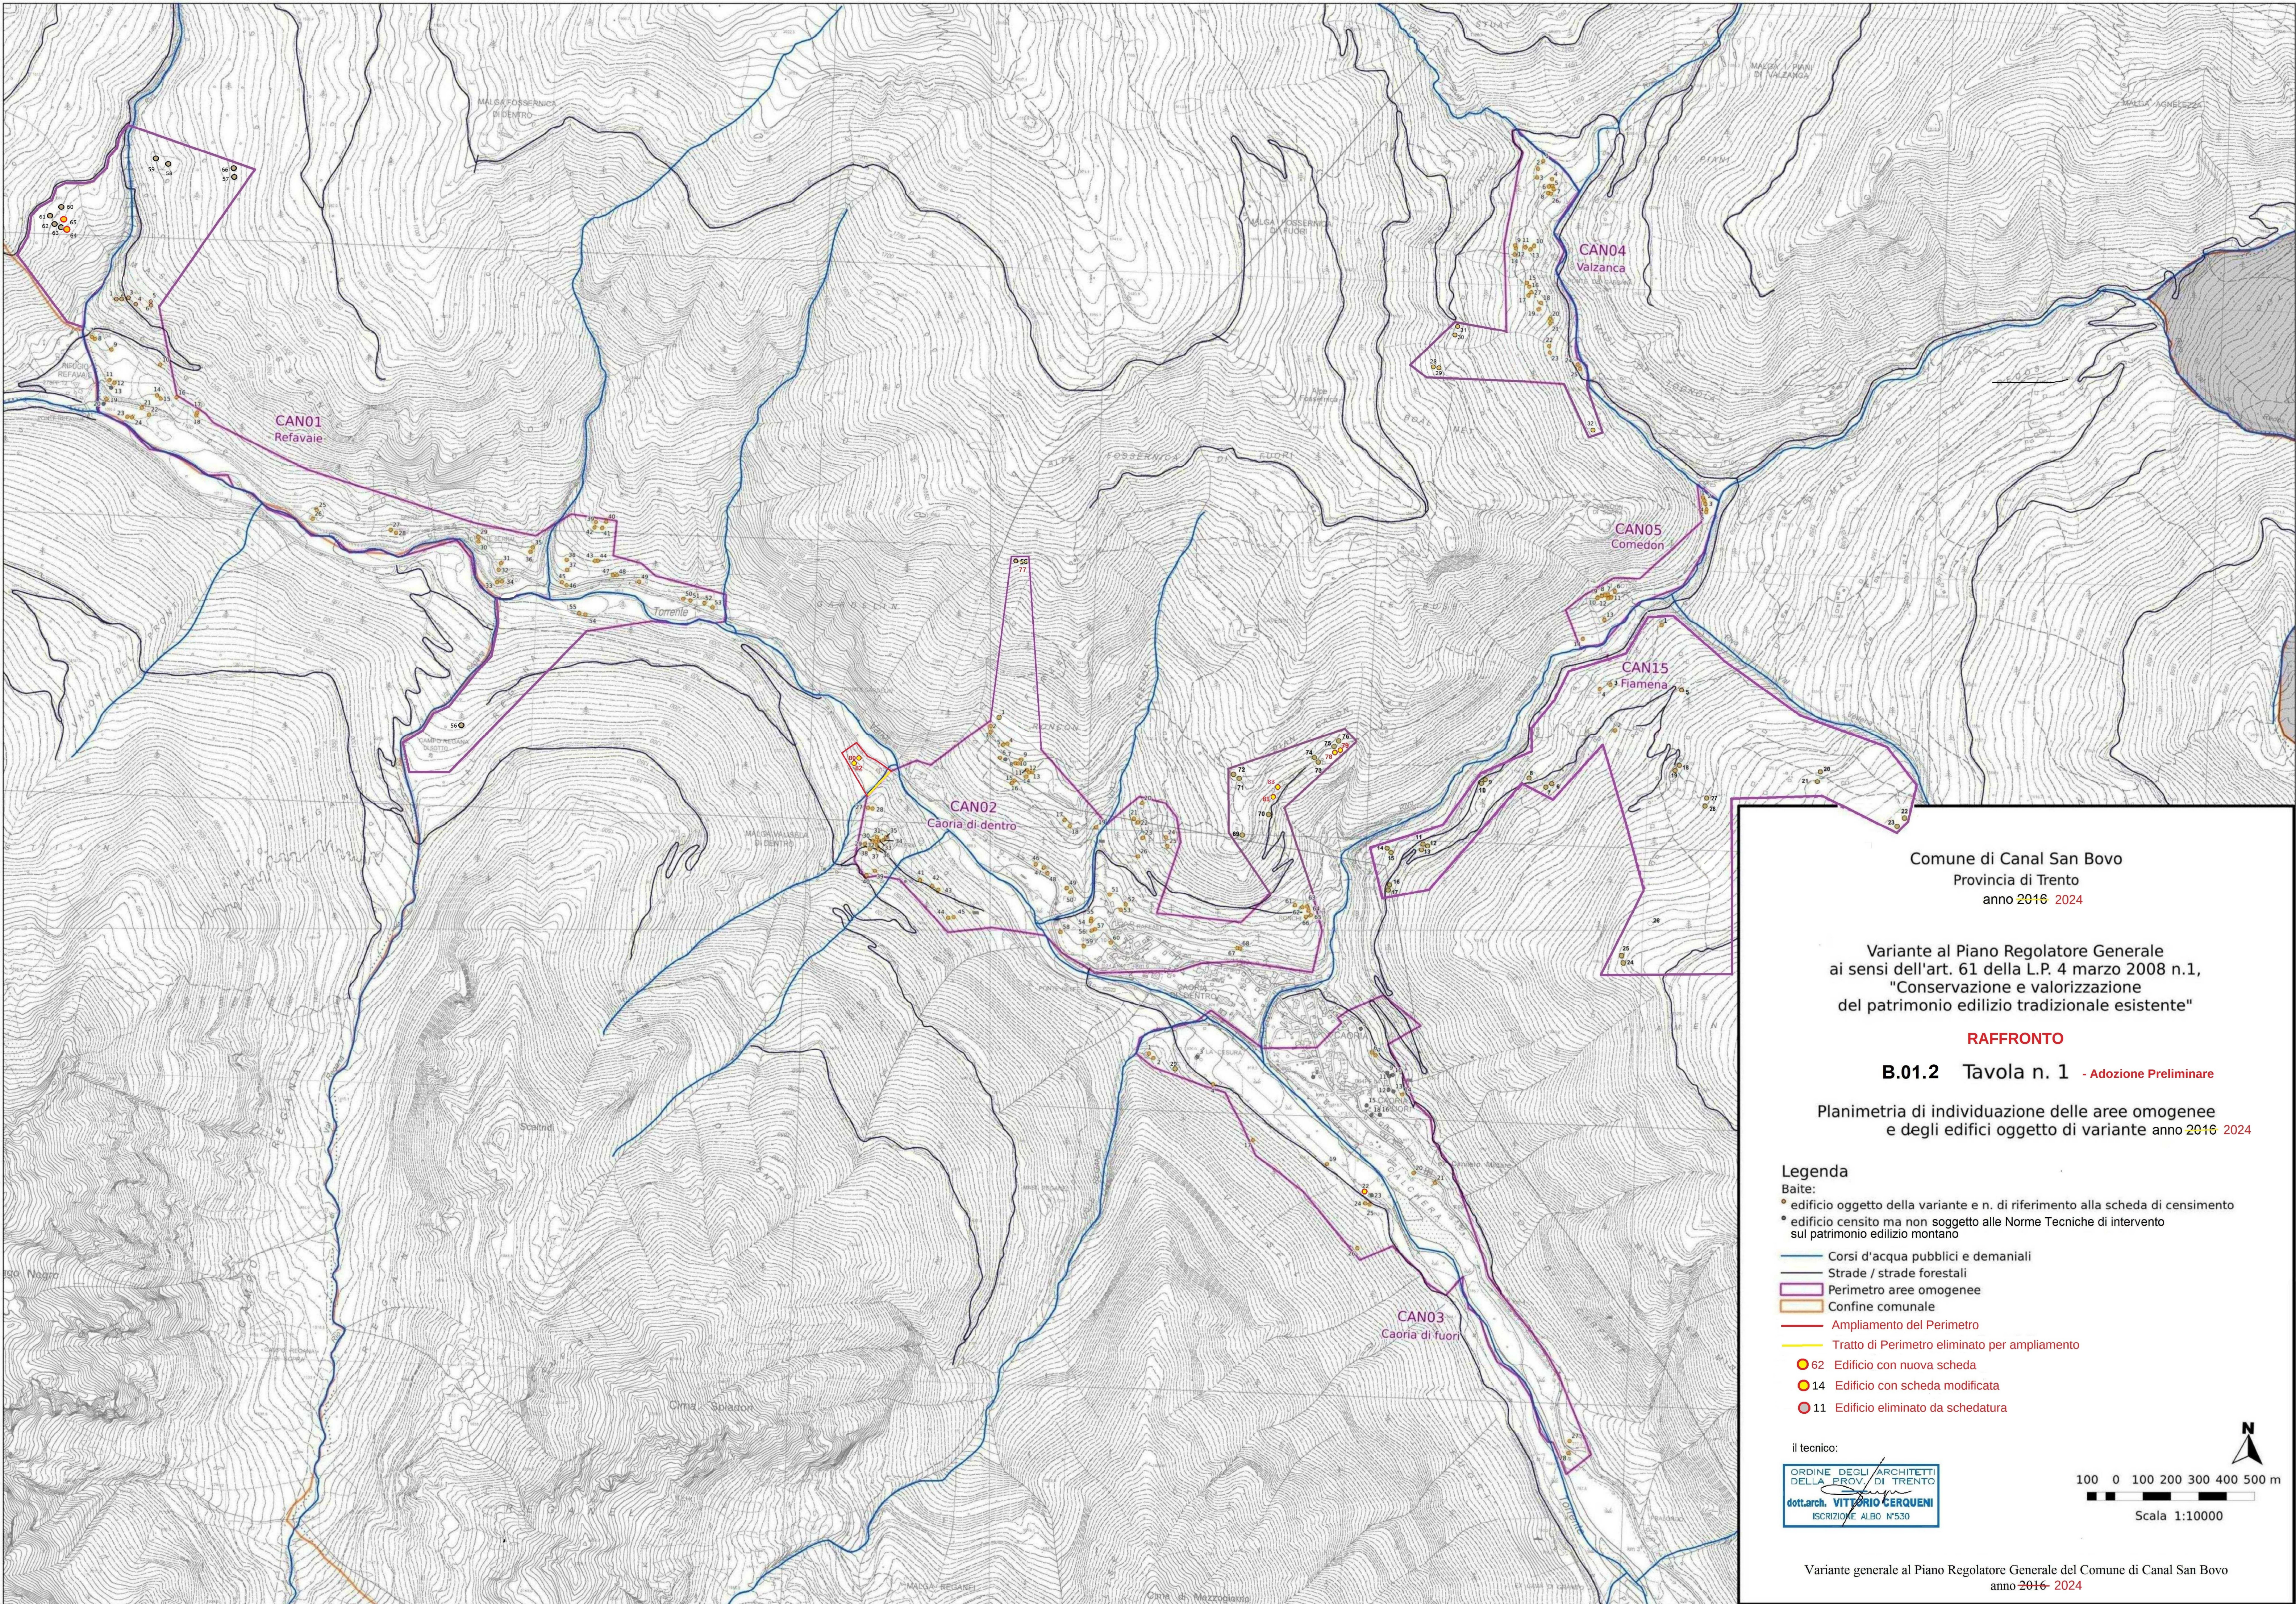

Comune di Canal San Bovo
Provincia di Trento
anno ~~2016~~ 2024

Variante al Piano Regolatore Generale
ai sensi dell'art. 61 della L.P. 4 marzo 2008 n.1,
"Conservazione e valorizzazione
del patrimonio edilizio tradizionale esistente"

RAFFRONTO

B.01.2 Tavola n. 1 - Adozione Preliminare

Planimetria di individuazione delle aree omogenee
e degli edifici oggetto di variante anno ~~2016~~ 2024

- Legenda**
- Baite:
- edificio oggetto della variante e n. di riferimento alla scheda di censimento
 - edificio censito ma non soggetto alle Norme Tecniche di intervento sul patrimonio edilizio montano
- Corsi d'acqua pubblici e demaniali
 - Strade / strade forestali
 - Perimetro aree omogenee
 - Confine comunale
 - Ampliamento del Perimetro
 - Tratto di Perimetro eliminato per ampliamento
 - 62 Edificio con nuova scheda
 - 14 Edificio con scheda modificata
 - 11 Edificio eliminato da schedatura

il tecnico:

ORDINE DEGLI ARCHITETTI
DELLA PROV. DI TRENTO
dott.arch. VITTORIO CERQUENI
ISCRIZIONE ALBO N°530

100 0 100 200 300 400 500 m
Scala 1:10000

Variante generale al Piano Regolatore Generale del Comune di Canal San Bovo
anno ~~2016~~ 2024